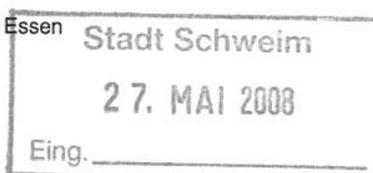


PLEdoc GmbH • Postfach 12 02 55 • 45312 Essen

Stadt Schwelm
Postfach 740
58320 SchwelmNetzverwaltung
FremdplanungsbearbeitungTelefon 0201/36 59 - 0
Telefax 0201/36 59 -160
E-Mail fremdplanung@pledoc.dezuständig Bernd Schemberg
Durchwahl 0201 3659 321

Ihr Zeichen	Ihre Nachricht vom	an	unser Zeichen	Datum
Km/FNPneu	30.04.2008	E.ON - Engineering GmbH	PB_137777	26.05.2008

Neuaufstellung des Flächennutzungsplanes der Stadt Schwelm

hier: **außer Betrieb befindliche Ferngasleitung Nr. 15/25/1 der E.ON Ruhrgas AG, DN 150, Blatt 1_1, RF-Plan Blatt 1**

Sehr geehrte Damen und Herren,

von der E.ON Ruhrgas AG, Essen, sind wir mit der technischen Verwaltung des von ihr betriebenen sowie betreuten Leitungsnetzes und daher auch mit der Wahrnehmung der hier betroffenen Aufgaben beauftragt.

Anliegend erhalten Sie die Ihrem o. a. Schreiben beigefügten Planunterlagen der Neuaufstellung des Flächennutzungsplanes der Stadt Schwelm zurück. In den Flächennutzungsplan haben wir die Trassenführung der außer Betrieb befindlichen Ferngasleitung Nr. 15/25/1 aus dem betreffenden Bestandsplan graphisch übernommen und leitungsbezogene Daten hinzugeschrieben.

Wir bitten Sie, im Flächennutzungsplan die Ergänzungen nachrichtlich mit aufzunehmen und in der Zeichenerklärung zu erläutern. Um Ihnen in dem Originalplan die genaue Leitungsübernahme zu ermöglichen, fügen wir die entsprechenden Bestandsunterlagen bei.

Weitere Anregungen und Hinweise entnehmen Sie bitte dem beiliegenden Merkblatt der E.ON Ruhrgas AG zur Aufstellung von Bebauungsplänen und Flächennutzungsplänen.

Abschließend möchten wir uns bei Ihnen für die verspätete Stellungnahme entschuldigen und verleiben

mit freundlichen Grüßen

PLEdoc GmbH
im Auftrag der E.ON Ruhrgas AG


Bernd Schemberg


Jaimie Viadon

Anlagen

Planunterlagen


Bestandsunterlagen

Merkblatt

Verteiler

TNM Schwerte, Herrn Benninghoff

Gemarkung Schwelm
Reg. Bezirk Arnsberg
Kreis Ennepe-Ruhr

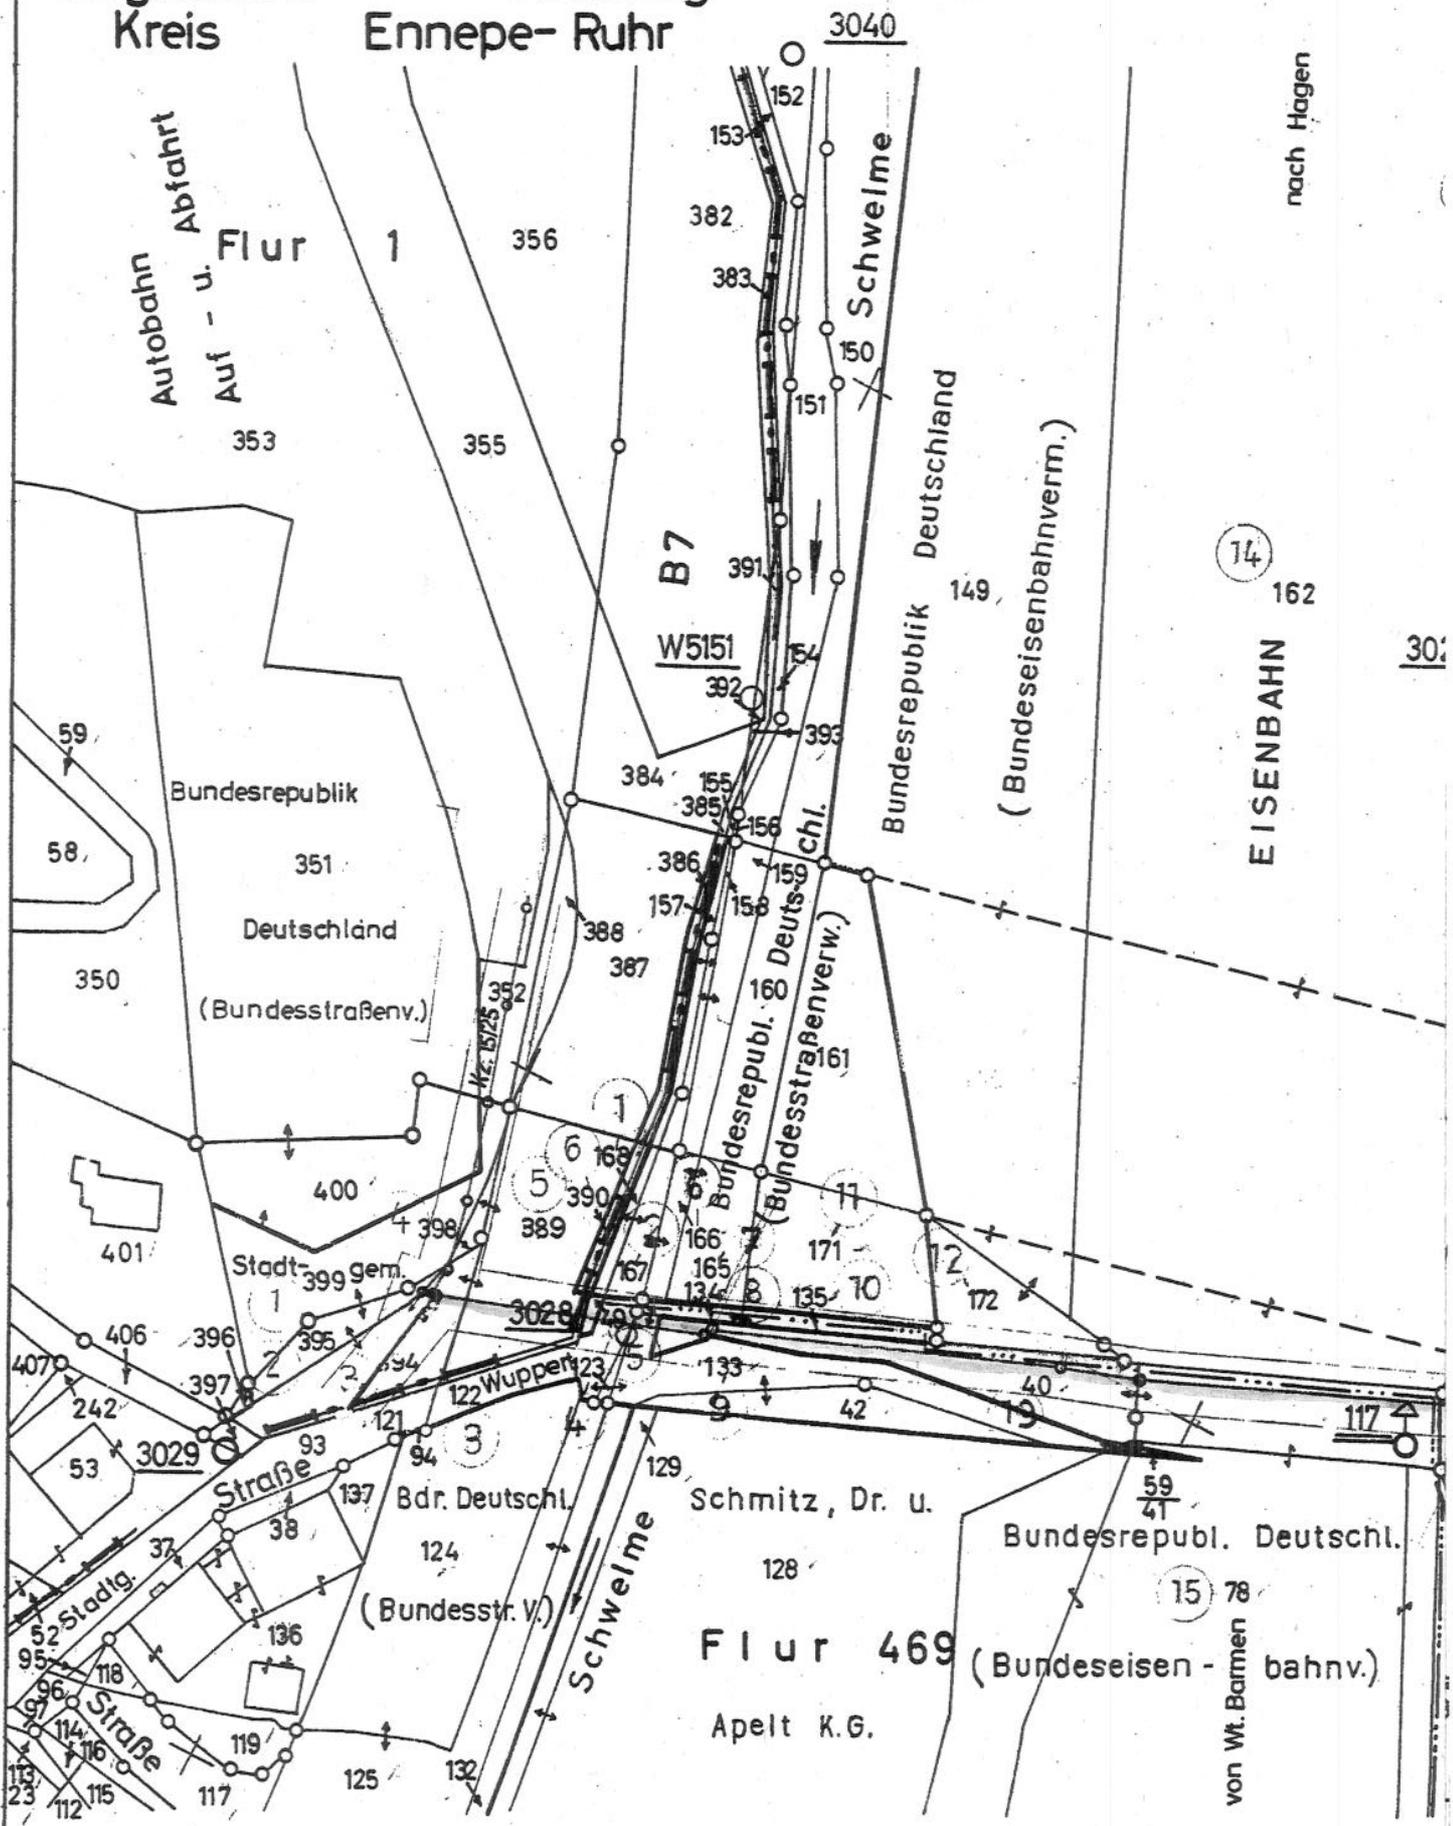

Flur 1, Nr. 390 = Die Anlieger
 " 1, " 386 = " "
 " 469, " 49 = " "


Original Maßstab 1: 500
Reproduktion 1: 7000

Gemarkung Schwelm Ld.


Gemarkung Barmen

Flur 4

Flur 469

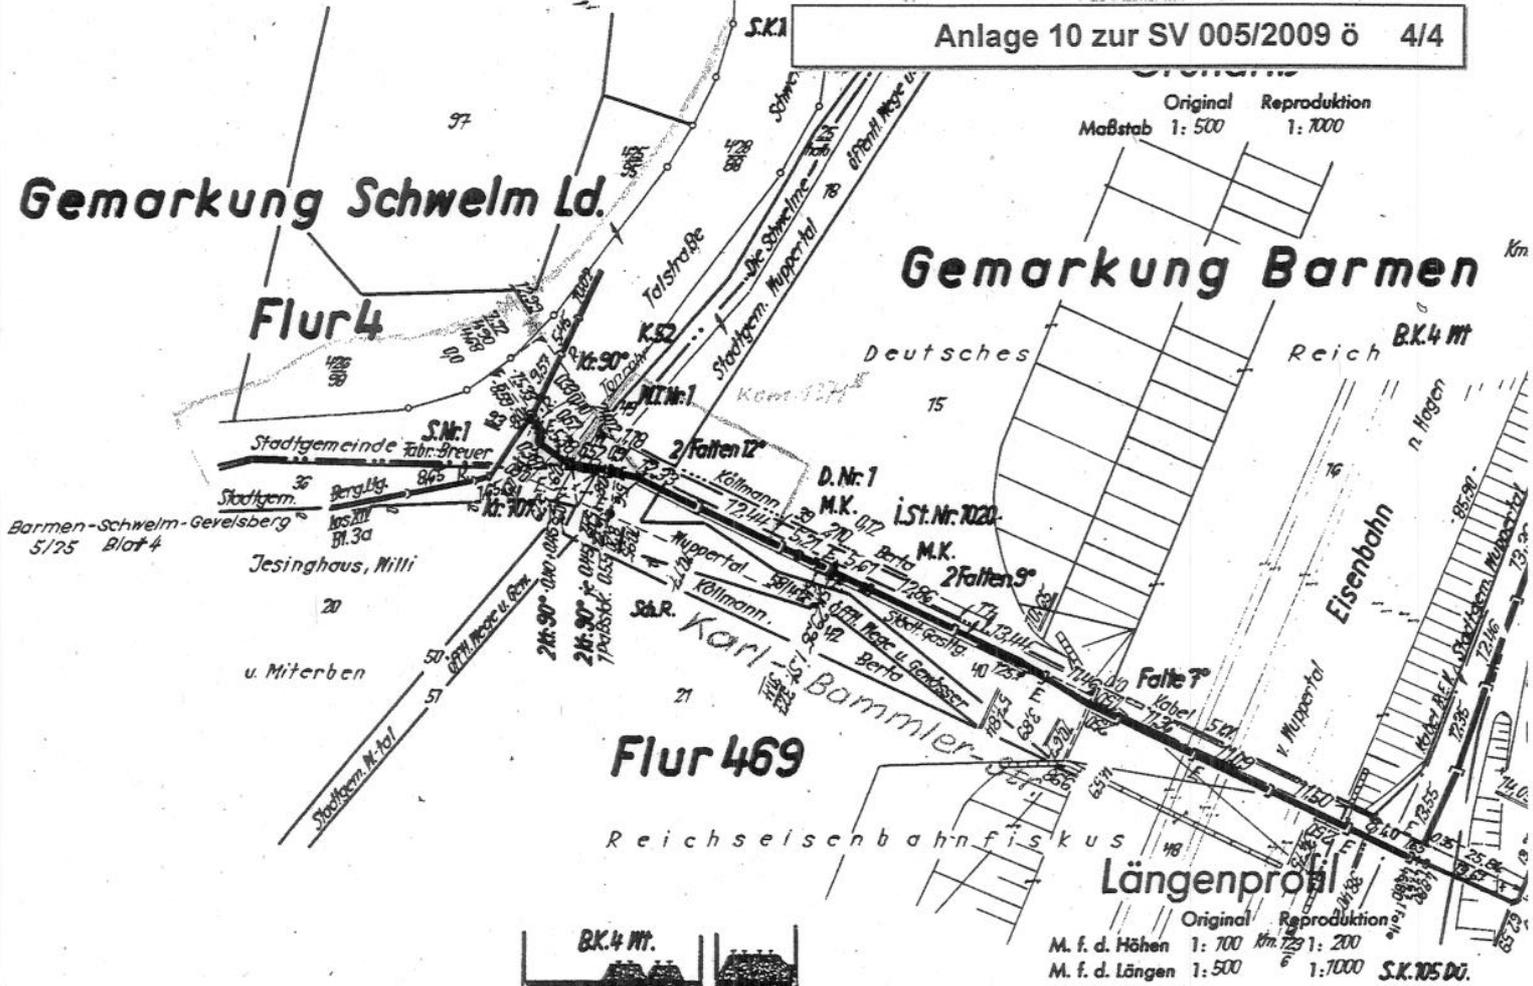

M. f. d. Höhen 1: 700
M. f. d. Längen 1: 500
Original 1: 200
Reproduktion 1: 7000
S.K. 105 DÜ.

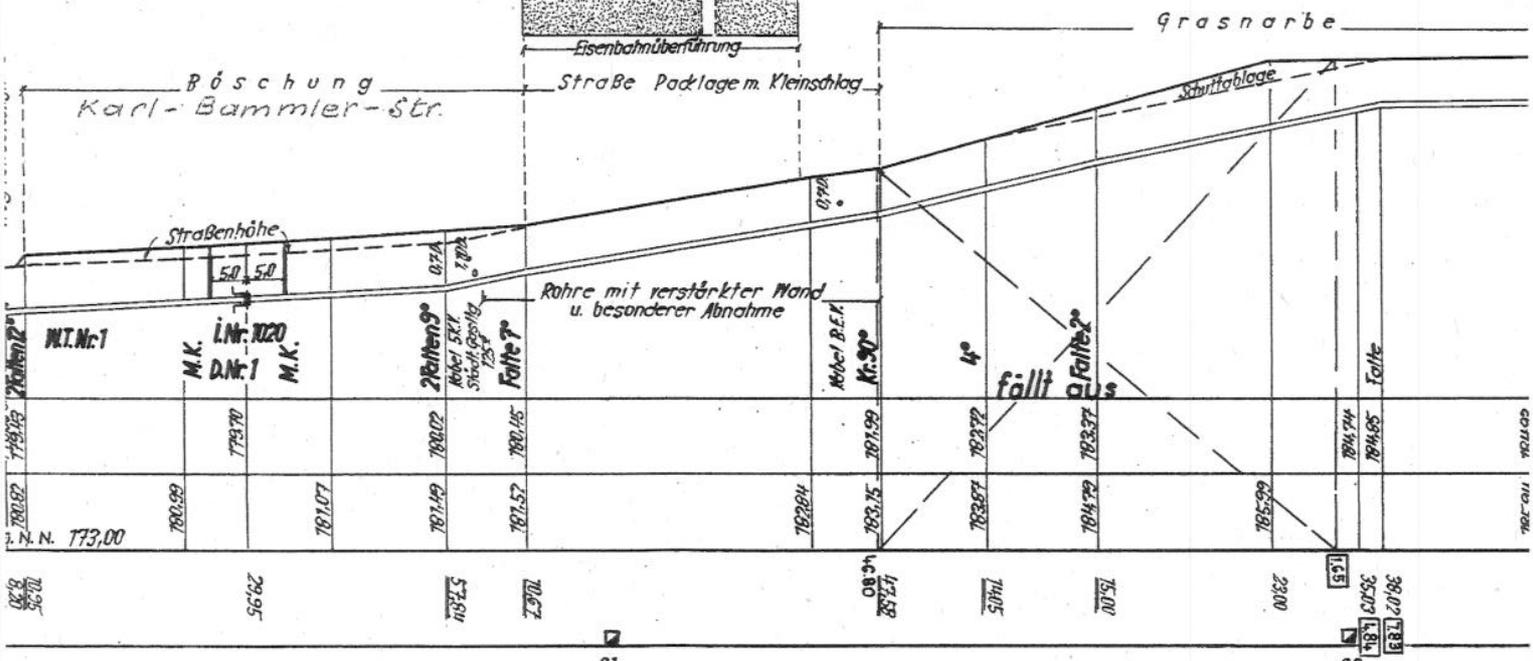

außer Betrieb

Achtung!
Die Planlagestellung der Versorgungsanlage ist nicht...
Wissen ortlich. Gleichwohl ist die Möglichkeit einer Verformung im Einzelfall nicht ausgeschlossen. Um Gefährdungen zu vermeiden, erfordern örtliche Arbeiten ein vorsichtiges Vorgehen.

Leitungsröhren über NN in Senkungsgebieten...
Angabe von Geländehöhen...
Veränderungen des Geländes...
ebenso evtl. Angaben der Leitungsüberdeckung